Mapa geodezyjnej inwentaryzacji powykonawczej
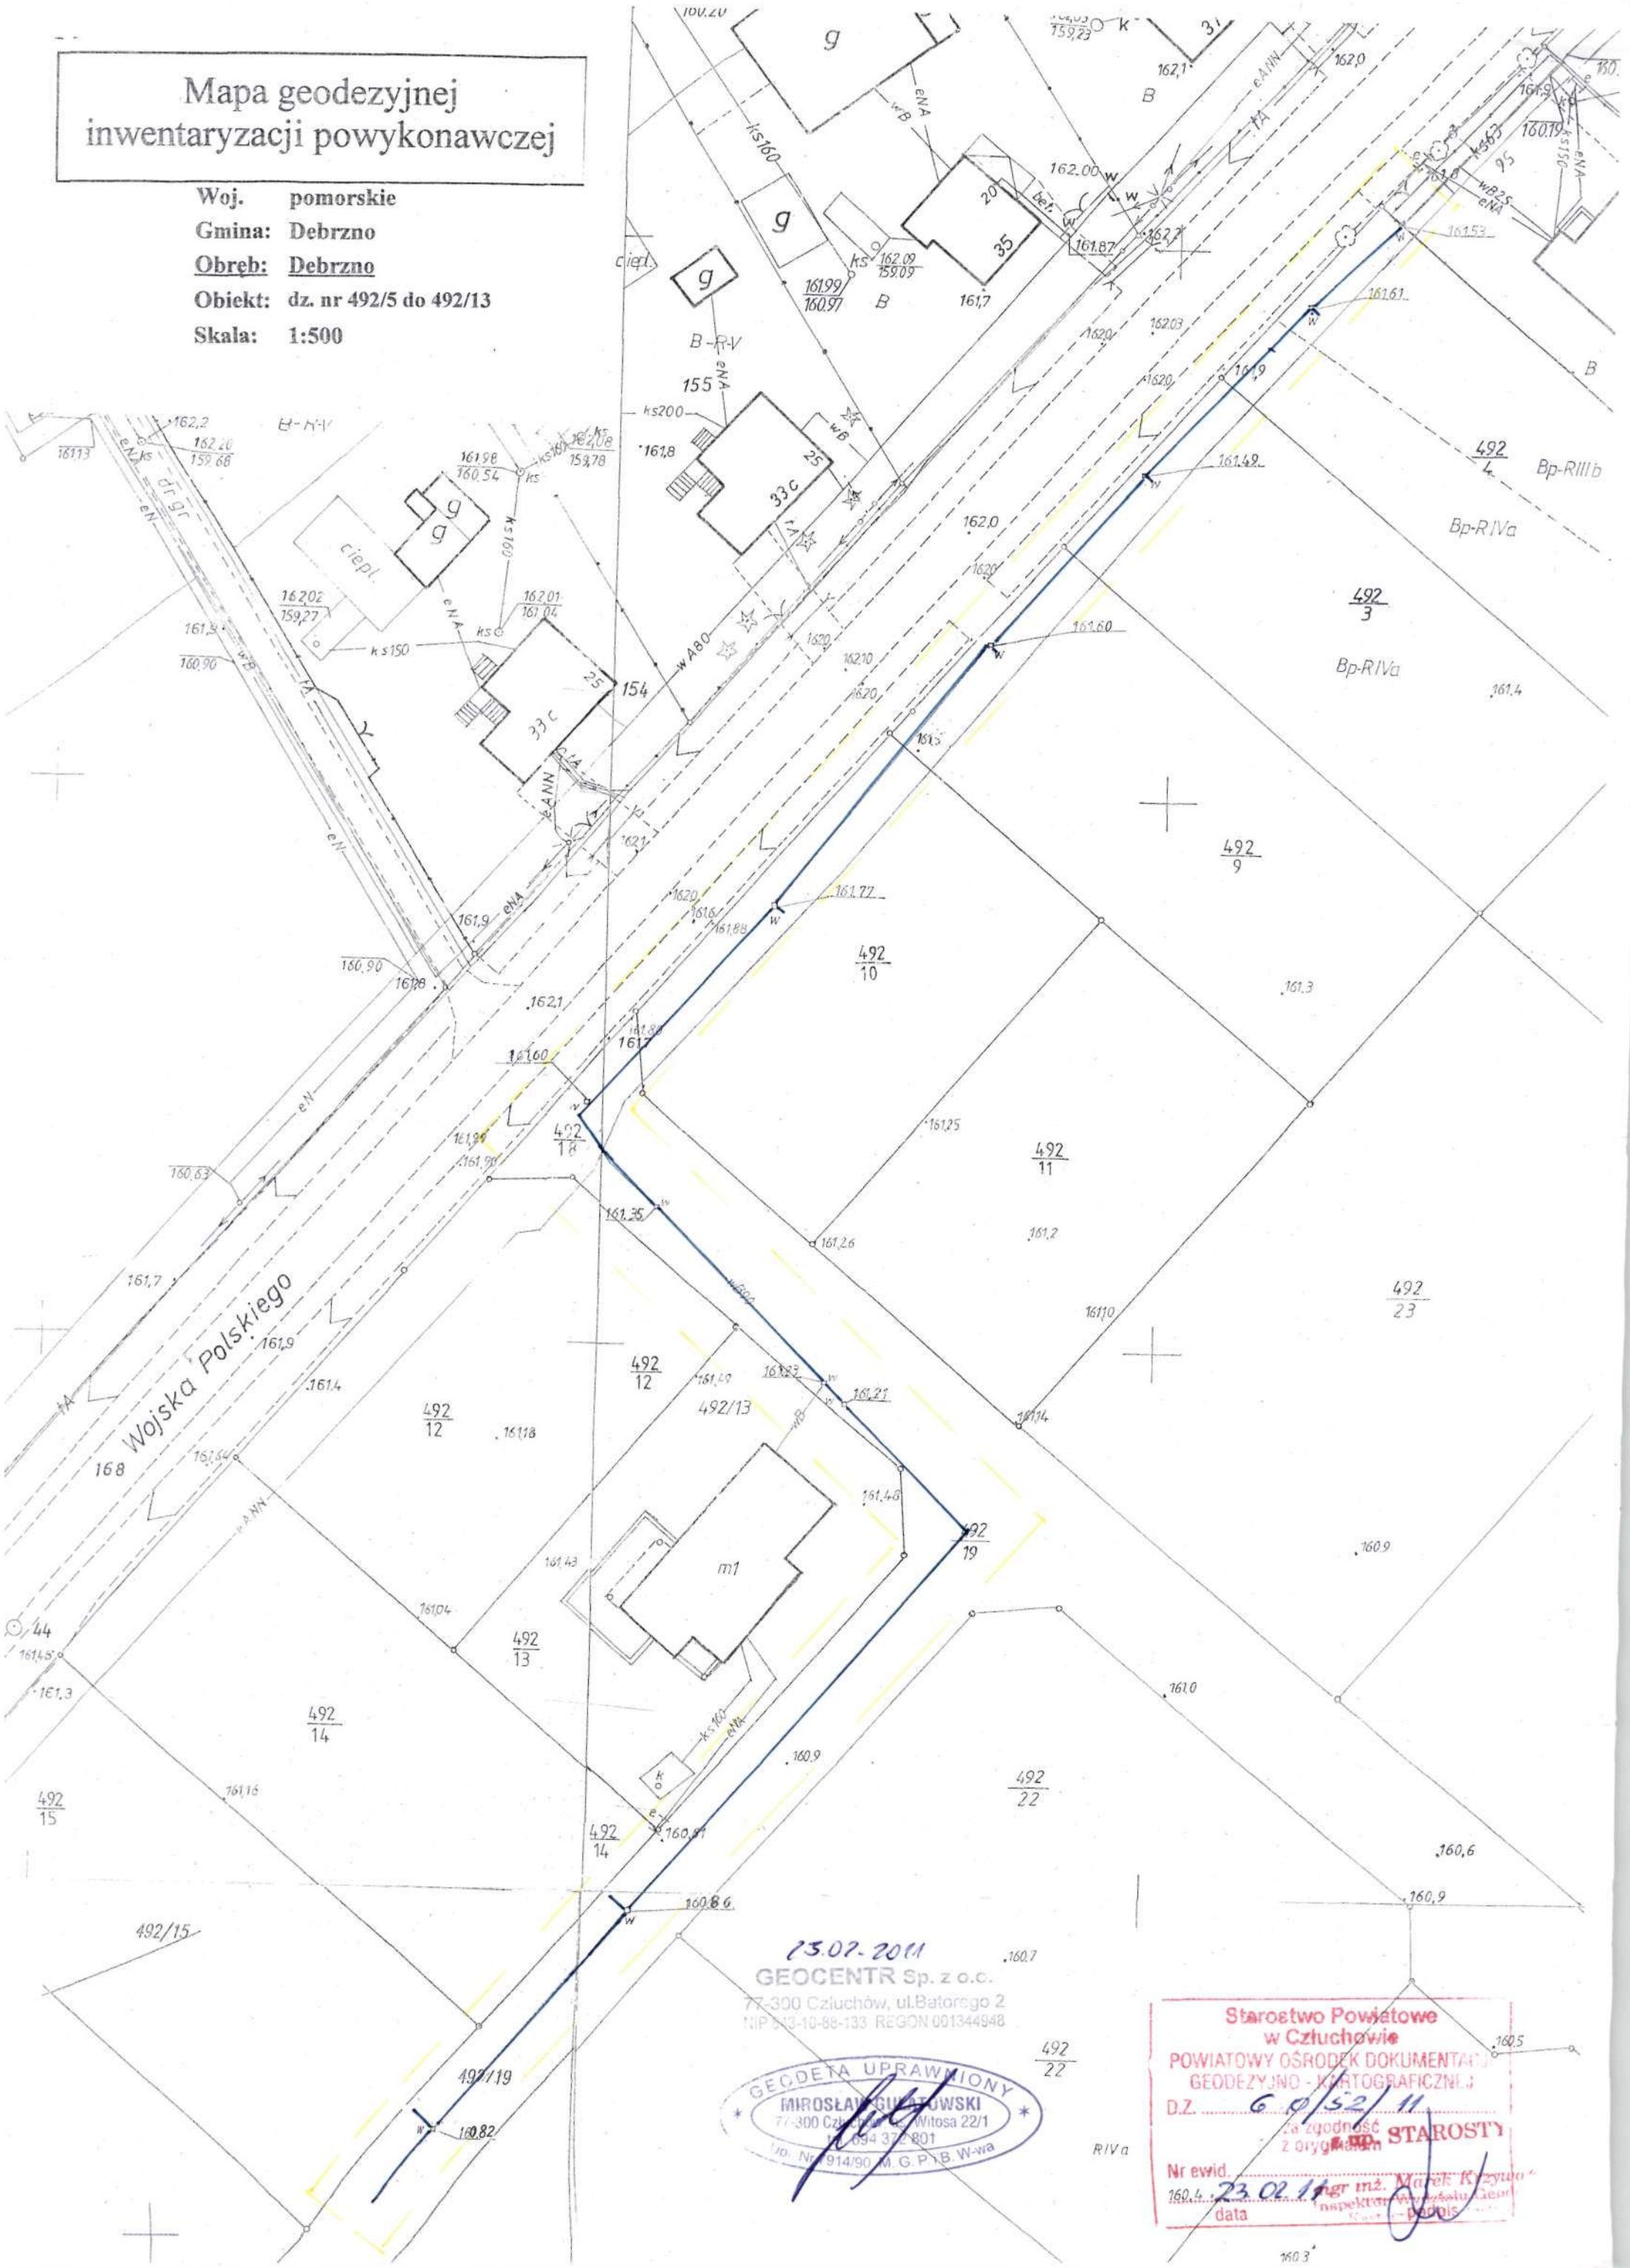
Woj. pomorskie
Gmina: Debrzno
Obręb: Debrzno
Obiekt: dz. nr 492/5 do 492/13
Skala: 1:500